

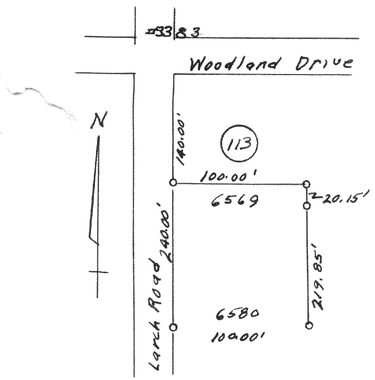



Survey of Lots 6569-80 Blk. 113
Lake Como Beach

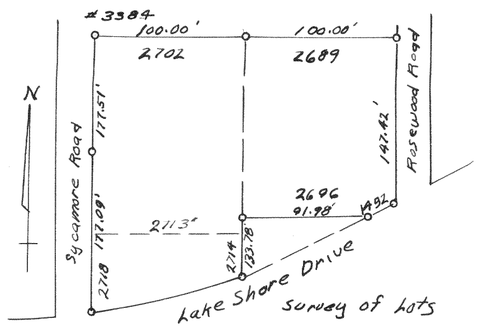


Survey of Lots
2689-96 & 2702-18 Lake Shore Drive

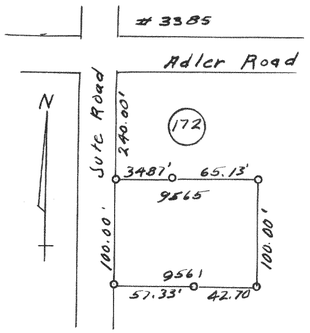


Survey of Lots 9561-5
Blk 172 Lake Como Beach

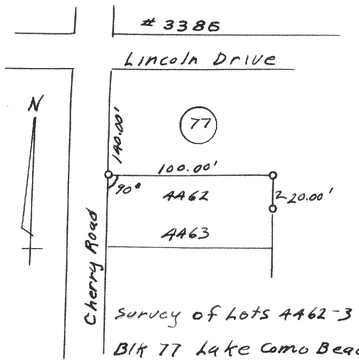


Survey of Lots 4462-3
Blk 77 Lake Como Beach

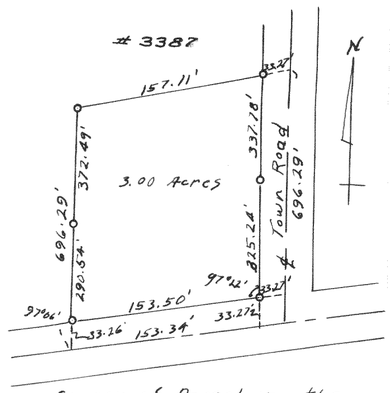


Survey of Parcel in the
SE¼ of Section 9-3-17

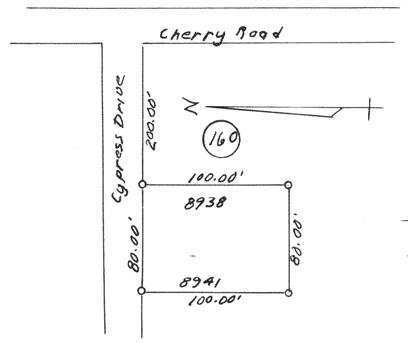


Survey of Lots 8938-41 Blk. 160
Lake Como Beach

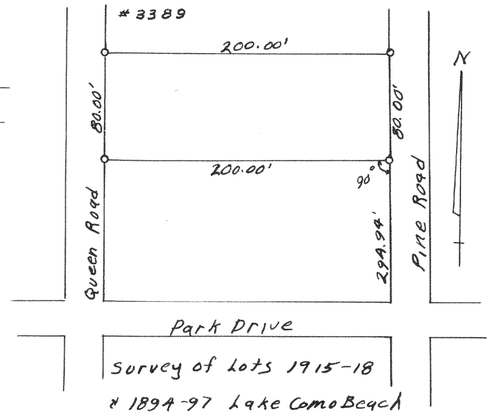


Survey of Lots 1915-18
& 1894-97 Lake Como Beach

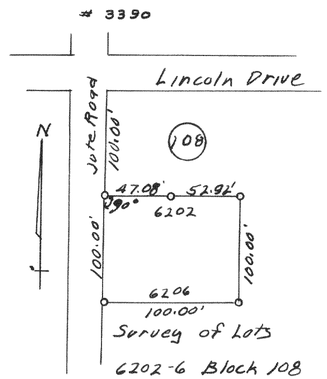


Survey of Lots
6202-6 Block 108
Lake Como Beach

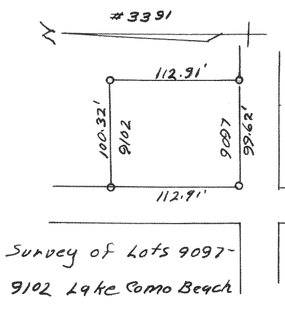


Survey of Lots 9097-
9102 Lake Como Beach

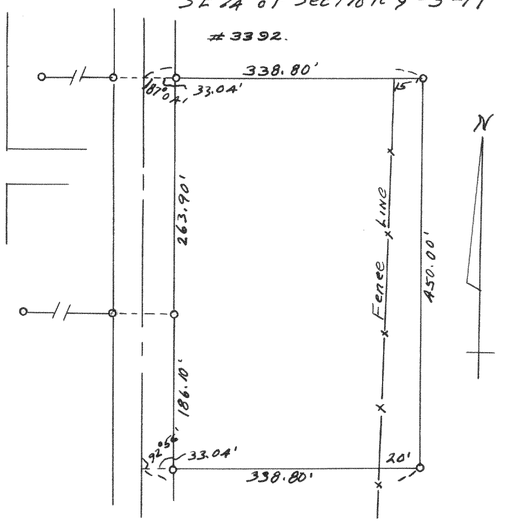


Survey of Parcel in the
NW¼ Sec 36, T3N, R17E

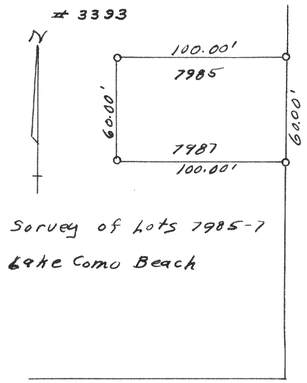


Survey of Lots 7985-7
Lake Como Beach

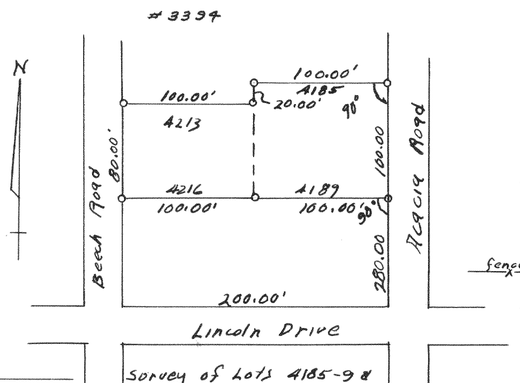

Survey of Lots 4185-9 &
4213-16 Block 72 Lake
Como Beach

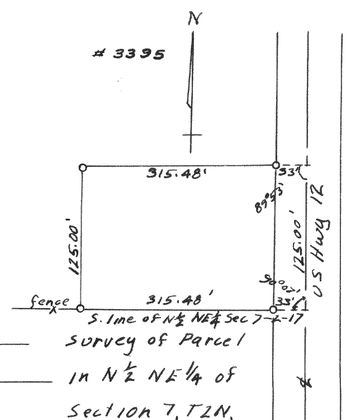

Survey of Parcel
in N½ NE¼ of
Section 7, T2N,
R17E

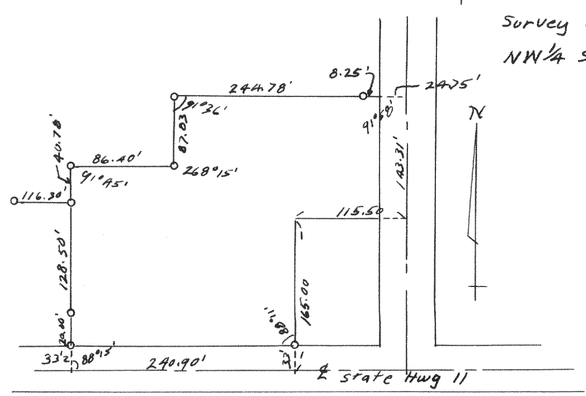

Section 26, T3N, R17E