GENEVA LAKE

(ice elevation 70.9)
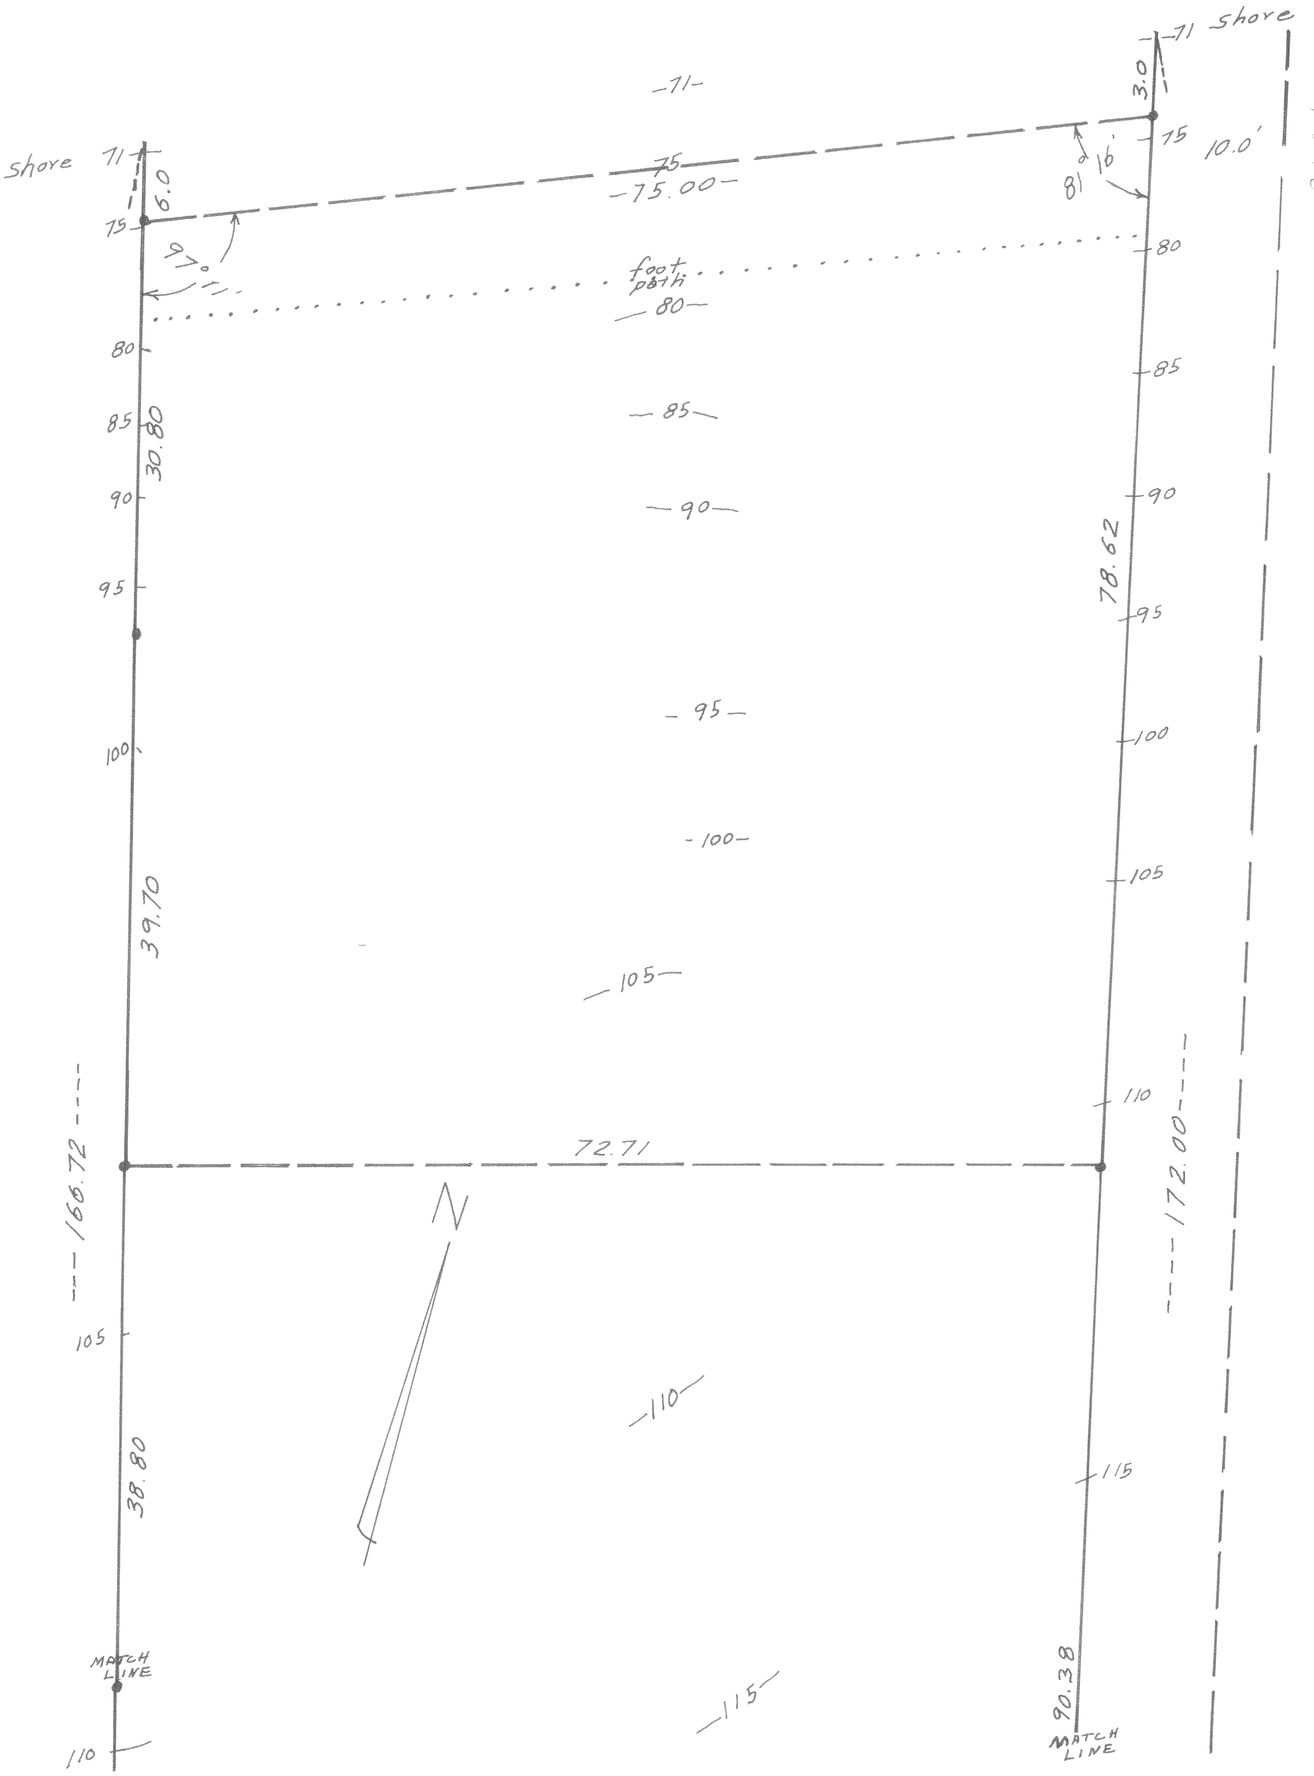
#4518