


1. Apr 11/7 11:30 AM  
 John Clifford  

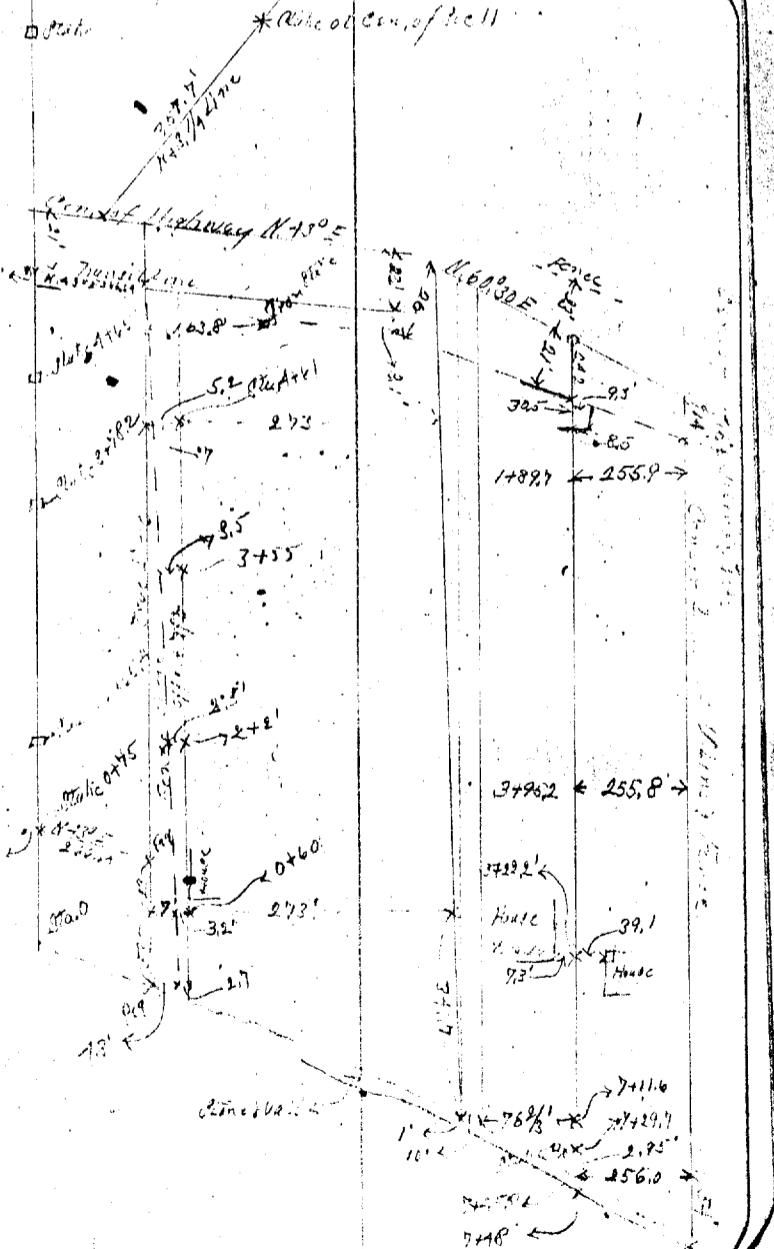

111 851  
 42 22 379  
 112 21 318  
 113 21 570 0 ft


5

report operation 255.716. - Ot. Sec. 14587  
" " 255.9. Co cen. Station  
